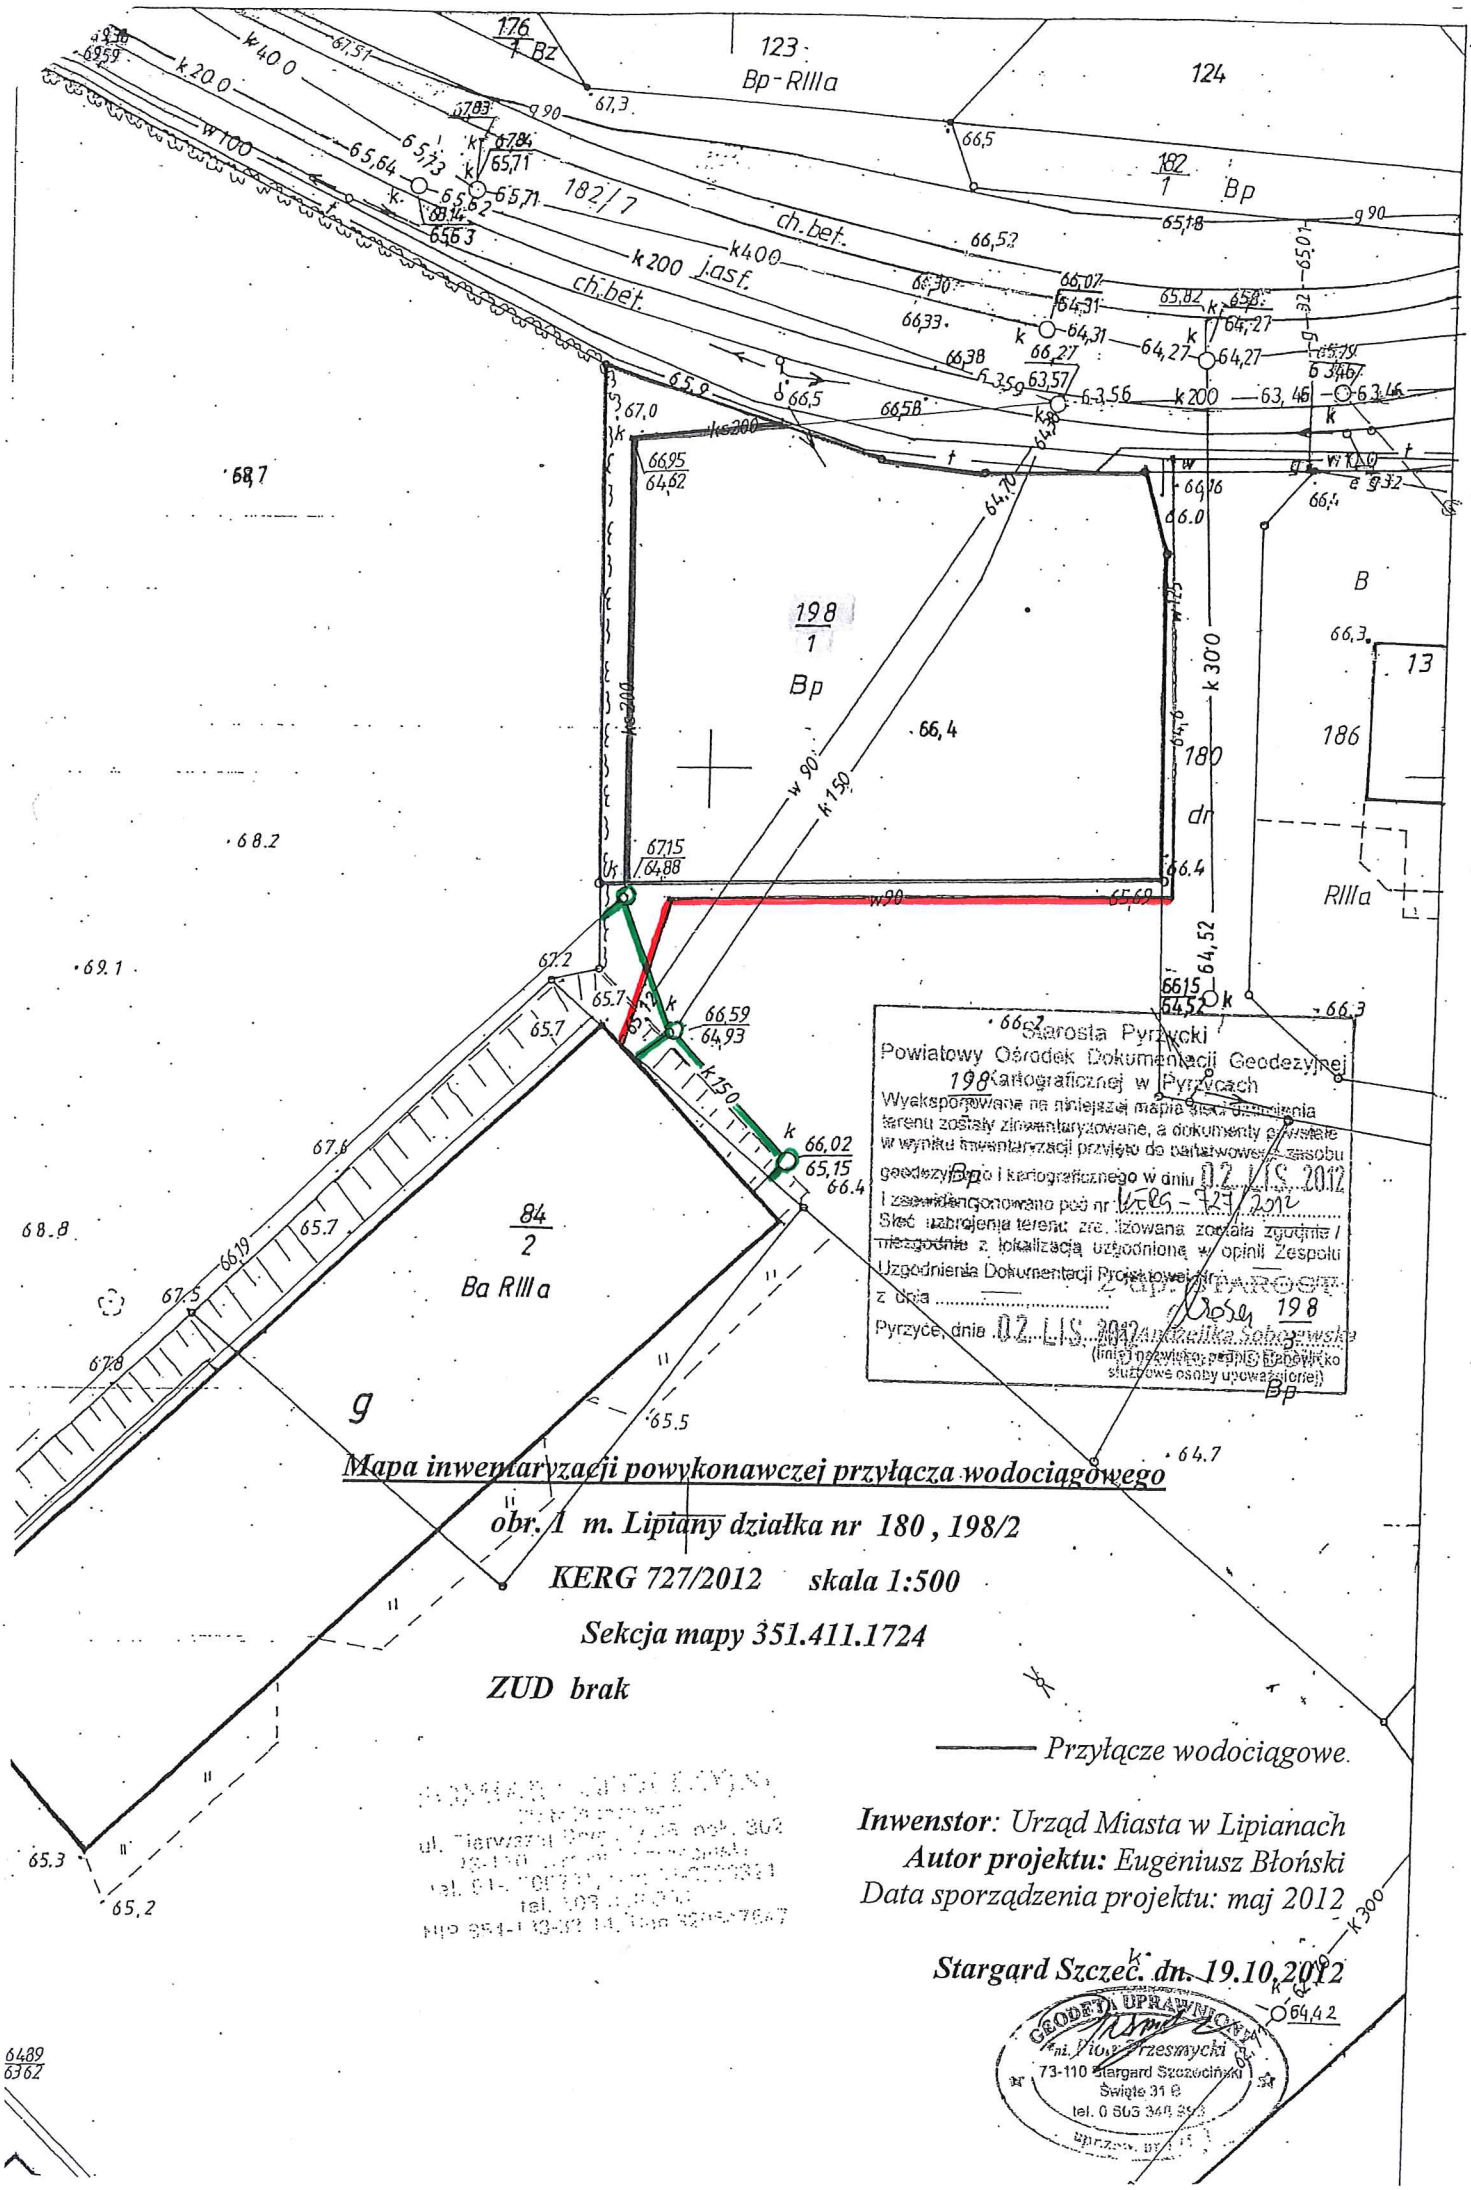

Mapa inwentaryzacji powykonawczej przyłącza wodociągowego

obr. 1 m. Lipiany działka nr 180 , 198/2

KERG 727/2012 skala 1:500

Sekcja mapy 351.411.1724

ZUD brak

——— *Przyłącze wodociągowe.*

***Inwenstor**: Urząd Miasta w Lipianach*

***Autor projektu:** Eugeniusz Błoński*

Data sporządzenia projektu: maj 2012

Stargard Szczeć. dn. 19.10.2012

GEODETA UPRAWNIONY
mgr inż. Piotr Przesmycki
73-110 Stargard Szczeciński
Święte 31 B
tel. 0 605 340 893